

Zhotovitel :

Objednatel :

Vlastimil Klainer

Bojov 99
252 10 Čisovice
IČ 14479087

Obec Jíloviště

Pražská 81
252 02 Jíloviště
IČ 00241334

Protokol o zaměření skut. stavu pozemku

Pp-23/2018

Pozemek číslo **lokalita ulice Lesní a Na Močidlech** kat. území **Jíloviště** obec **Jíloviště**

Souřadnicový systém **S-JTSK, výškový systém Bpv**
Použité podklady **Mapa KN**

Polohově i výškově připojeno na body určené metodou GNSS

Postup prací **Metodou GNSS, aparaturou STONEX S 800, byly zaměřeny předmětné prvky polohopisu a výškopisu (rozhraní kultur, stromy, viditelné znaky IS, terénní zlomy ...), s polohovou a výškovou chybou danou připojením / pol. +- 0.02 m, výš. +- 0.03 m /**

Zpracování **Výkres byl zpracován v graf. programu W-Kokeš, pro potřeby objednavatele převeden do formátu *.dwg, *.dxf**

Stav ke dni **26.7.2018**

Předání **Požadované výkresy zaslány objednateli e-mailem 31.7.2018**



náležitosti a přesnosti odpovídá
právním předpisům
283/2018 3.8.2018

Předal dne : **6.8.2018**


Vlastimil Klainer

Převzal dne :
za investora


Vlastimil Klainer
Bojov 99
252 10 Čisovice
IČ: 14479087

Přílohy:

analogový výkres 2 x A31 : 825
seznam souřadnic

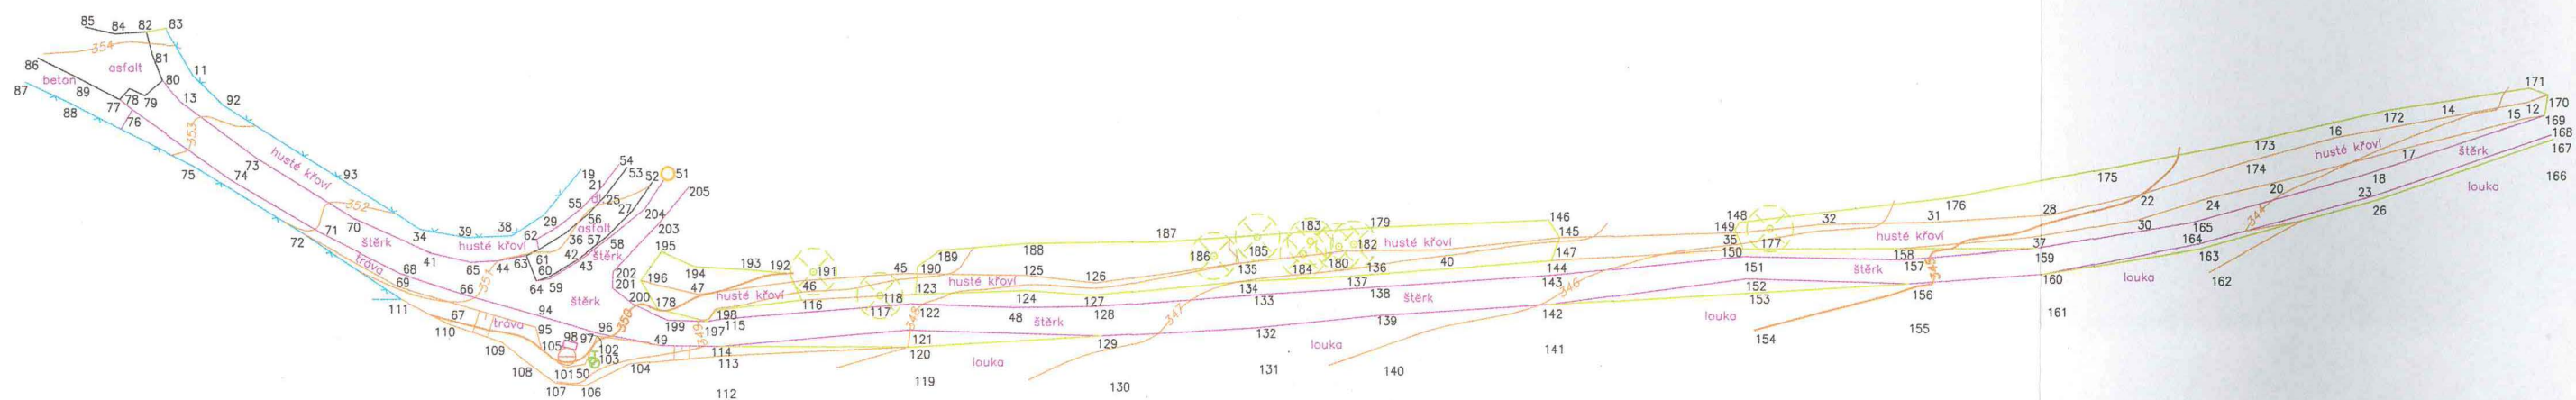

Objednatel: Obec Jíloviště, Pražská 81, 252 02 Jíloviště		Datum: 7/2018	Vlastimil Klainer Bojov 99, 252 10 Čisovice IČ: 14479087
Zaměření skutečného stavu pozemku – terén		Systém S–JTSK, BpV	
Obec: Jíloviště	Katastrální území: Jíloviště	Měřítko: 1 : 825	

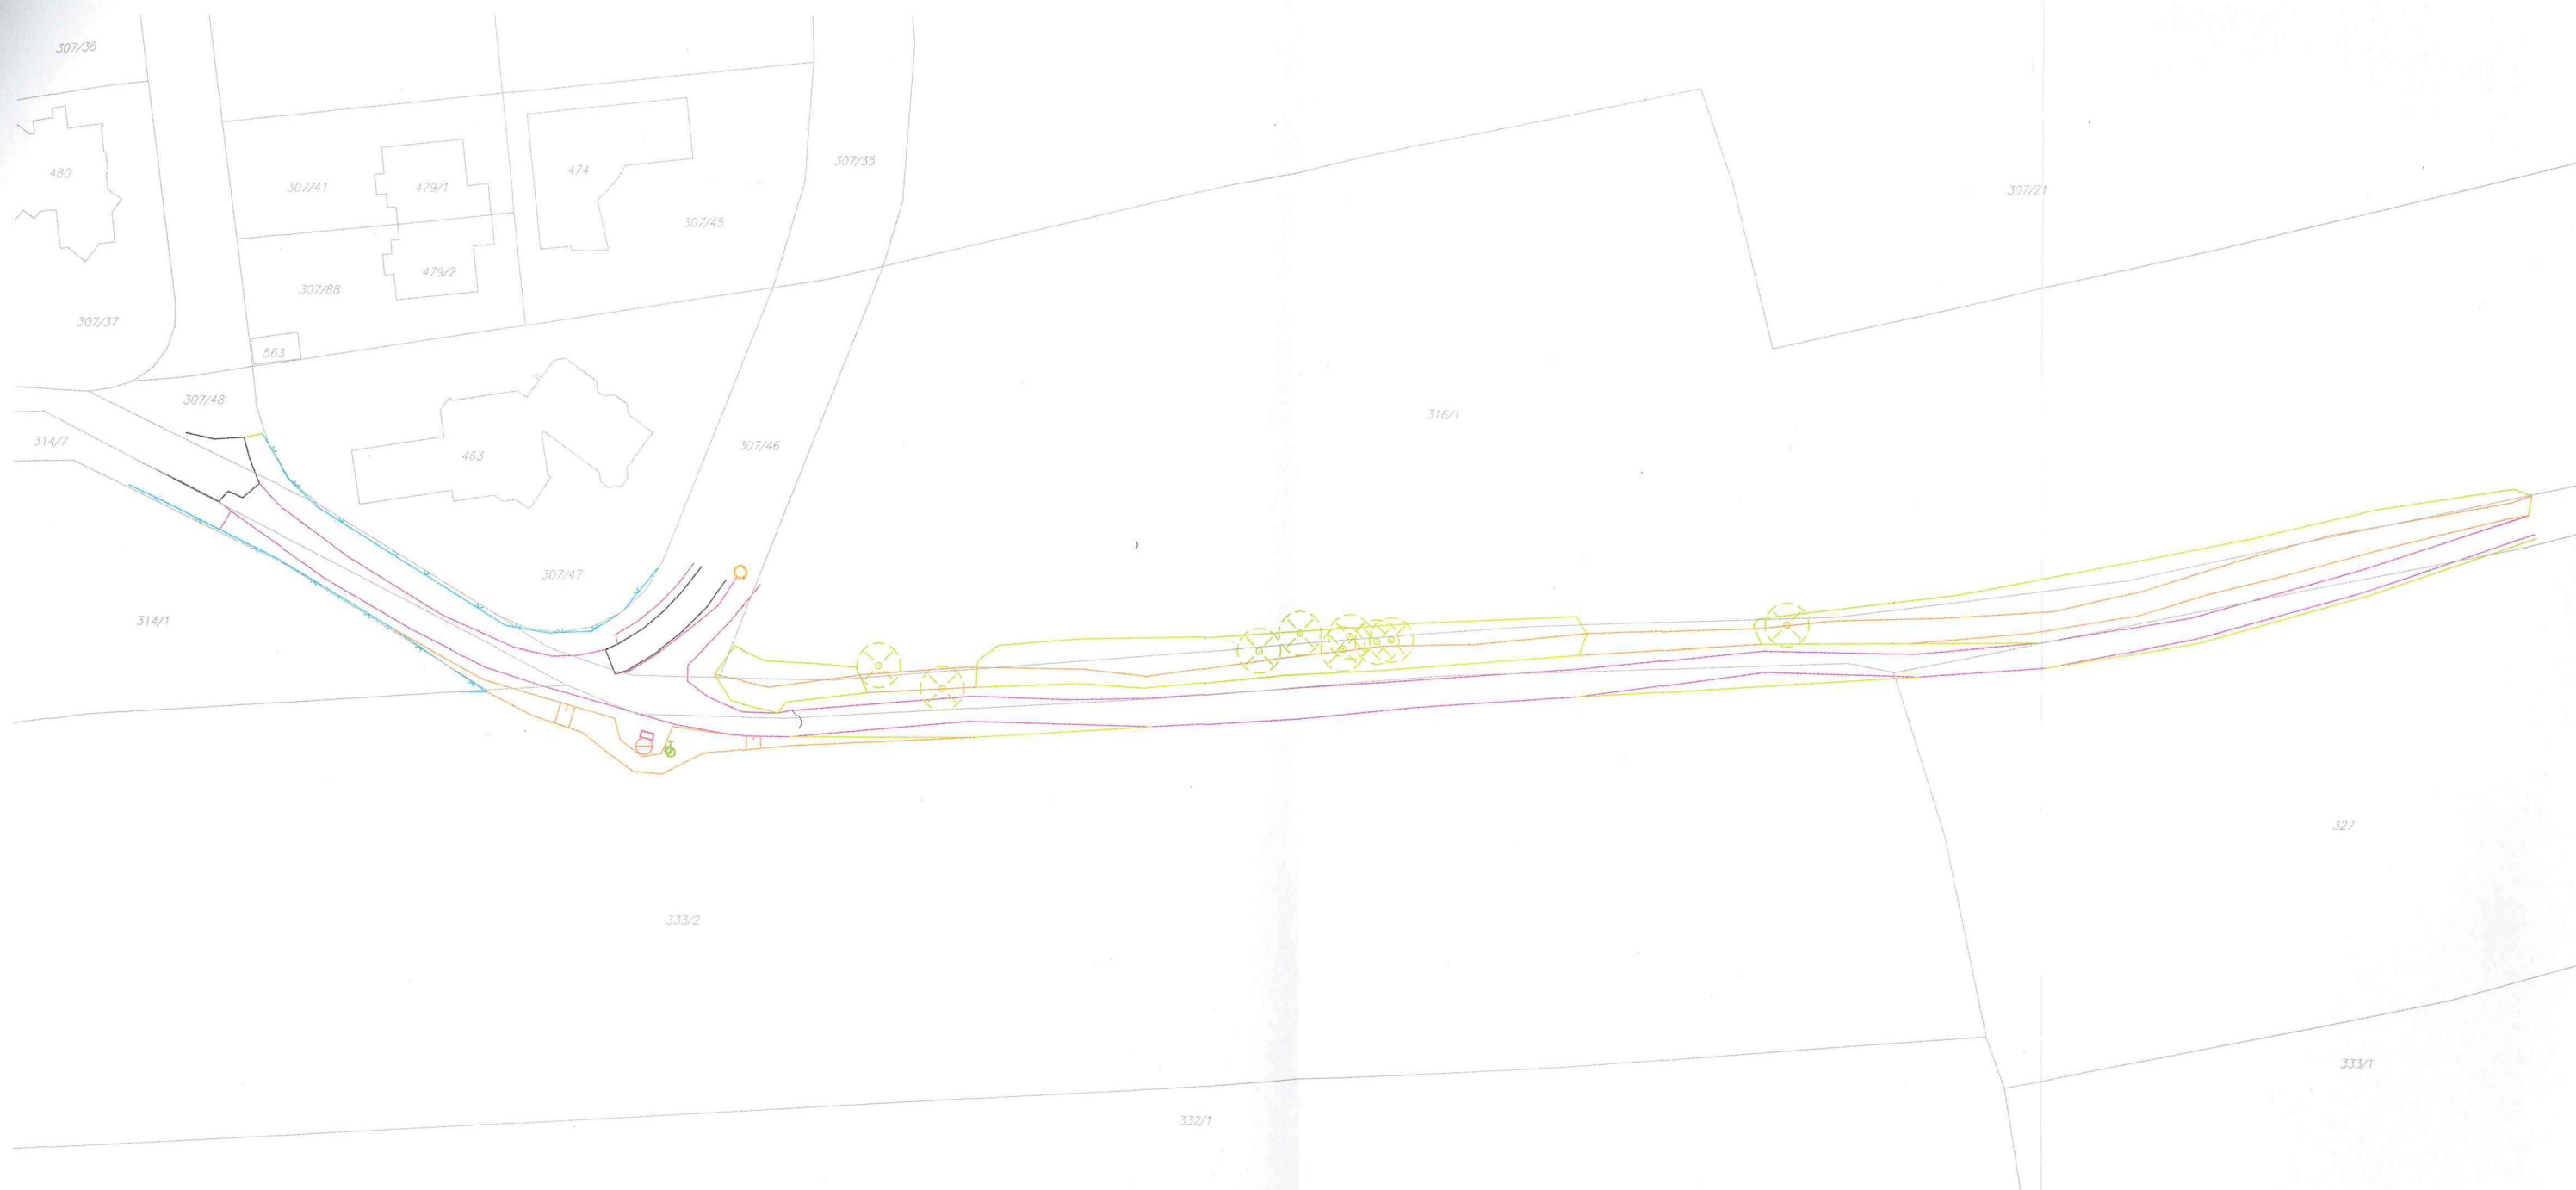

Objednatel:	Obec Jíloviště, Pražská 81, 252 02 Jíloviště	Datum:	7/2018	Vlastimil Klainer Bojov 99, 252 10 Čisovice IČ: 14479087
Zaměření skutečného stavu pozemku – KN		Systém S–JTSK, Bpv		
Obec:	Jíloviště	Katastrální území:	Jíloviště	
		Měřítko: 1 : 825		

Seznam souřadnic S-JTSK, Bpv

11	750015.24	1059833.88	353.65	plot
12	749723.08	1059836.52	343.90	svah
13	750016.69	1059837.20	353.14	cesta
14	749733.14	1059838.37	344.18	svah
15	749723.50	1059838.62	343.28	svah
16	749747.00	1059840.94	344.64	svah
17	749738.82	1059842.40	343.82	svah
18	749743.16	1059845.56	343.65	cesta
19	749966.78	1059845.59	351.88	plot
20	749754.29	1059846.59	344.26	svah
21	749964.17	1059847.79	351.17	chodník
22	749771.31	1059848.18	345.00	svah
23	749742.26	1059848.32	343.57	cesta
24	749762.85	1059848.64	344.40	svah
25	749963.66	1059848.76	351.03	asfalt
26	749741.90	1059848.82	343.75	cesta
27	749960.37	1059850.73	350.95	asfalt
28	749783.11	1059850.92	345.16	svah
29	749971.43	1059851.31	351.95	plot
30	749771.81	1059851.39	344.48	svah
31	749798.18	1059851.85	345.82	svah
32	749812.03	1059852.21	346.23	svah
33	749969.56	1059852.69	351.15	chodník
34	749986.85	1059853.10	351.84	plot
35	749821.54	1059853.18	346.45	svah
36	749968.79	1059853.56	351.03	asfalt
37	749785.67	1059853.73	344.80	svah
38	749975.41	1059853.87	351.98	plot
39	749981.04	1059854.12	352.01	plot
40	749859.20	1059855.50	347.23	svah
41	749985.74	1059855.97	351.47	cesta
42	749966.99	1059856.63	350.88	asfalt
43	749966.87	1059856.83	350.72	cesta
44	749977.09	1059856.95	351.00	cesta
45	749926.32	1059858.49	349.19	svah
46	749939.56	1059859.44	349.68	svah
47	749952.13	1059861.09	350.08	svah
48	749912.83	1059862.73	347.47	cesta
49	749956.92	1059867.48	349.32	cesta
50	749966.23	1059869.93	349.75	svah
51	749955.88	1059846.11	350.78	šachta
52	749957.80	1059847.12	351.01	asfalt
53	749961.04	1059845.37	351.06	asfalt
54	749962.06	1059845.00	351.21	chodník
55	749966.62	1059850.33	351.11	chodník
56	749965.93	1059851.18	350.98	asfalt
57	749963.59	1059853.96	350.87	asfalt
58	749963.41	1059854.24	350.70	cesta
59	749970.67	1059859.17	350.74	cesta
60	749970.69	1059858.90	350.89	asfalt
61	749972.08	1059855.58	351.05	asfalt
62	749972.27	1059854.29	351.19	chodník
63	749973.57	1059856.24	350.95	asfalt
64	749972.33	1059859.43	350.78	asfalt
65	749980.51	1059857.12	351.06	cesta
66	749981.96	1059861.00	351.10	cesta
67	749982.11	1059862.40	350.97	cesta
68	749989.42	1059858.58	351.35	cesta
69	749989.65	1059860.23	351.15	cesta
70	749995.17	1059851.75	351.79	cesta
71	749999.15	1059853.66	351.95	cesta
72	750001.43	1059853.68	351.82	cesta
73	750007.30	1059844.23	352.61	cesta
74	750010.42	1059847.02	352.59	cesta
75	750015.26	1059845.16	352.85	cesta
76	750022.70	1059838.25	353.53	cesta
77	750024.28	1059836.95	353.60	asfalt
78	750023.05	1059835.60	353.63	asfalt
79	750021.16	1059836.47	353.51	asfalt
80	750019.00	1059834.59	353.60	asfalt
81	750020.24	1059831.33	353.88	asfalt
82	750020.99	1059828.54	354.15	asfalt
83	750018.58	1059828.09	354.19	chodník
84	750024.89	1059828.76	354.08	asfalt
85	750028.60	1059827.92	354.14	asfalt
86	750034.51	1059831.79	353.98	asfalt
87	750036.11	1059834.80	353.90	asfalt
88	750030.53	1059837.42	353.74	asfalt
89	750028.72	1059834.66	353.82	asfalt
92	750011.39	1059837.63	353.25	plot
93	749997.94	1059846.12	352.42	plot
94	749972.21	1059863.77	350.59	cesta
95	749972.43	1059865.27	350.53	svah
96	749964.57	1059866.07	350.19	cesta
97	749964.76	1059866.39	350.14	svah
98	749968.24	1059867.93	350.06	PRIS
99	749968.49	1059868.96	350.36	studna
100	749967.94	1059869.15	349.80	teren
101	749968.72	1059870.35	349.63	svah
102	749965.40	1059869.44	349.46	šoupě
103	749965.05	1059869.73	349.21	hydrant
104	749960.70	1059869.86	348.86	svah
105	749971.65	1059868.11	349.98	svah
106	749966.20	1059872.63	348.84	svah
107	749969.90	1059872.30	348.94	svah
108	749973.47	1059869.67	349.27	svah
109	749976.59	1059867.18	349.54	svah
110	749983.20	1059864.91	349.77	svah
111	749989.22	1059861.79	350.41	plot
112	749949.92	1059872.99	348.19	terén
113	749949.21	1059868.84	348.63	cesta
114	749949.42	1059867.65	348.90	cesta
115	749949.35	1059864.21	348.77	cesta
116	749939.24	1059861.82	348.52	cesta
117	749929.42	1059862.09	348.47	cesta
118	749929.43	1059861.27	348.51	strom
119	749925.14	1059871.34	347.57	terén
120	749925.64	1059867.72	347.99	cesta
121	749925.89	1059865.60	348.01	cesta
122	749925.39	1059862.29	348.06	cesta
123	749924.94	1059861.10	348.19	svah
124	749911.27	1059860.56	347.62	svah
125	749910.97	1059858.71	348.63	svah
126	749902.52	1059859.62	348.40	svah
127	749903.00	1059861.18	347.46	svah
128	749902.65	1059862.56	347.32	cesta
129	749901.87	1059866.26	347.18	cesta
130	749900.83	1059872.03	346.60	terén
131	749881.93	1059869.81	346.27	terén
132	749882.23	1059865.20	346.69	cesta
133	749882.59	1059861.10	346.79	cesta
134	749884.29	1059859.42	346.97	svah
135	749884.83	1059857.16	348.01	svah
136	749871.41	1059856.84	347.45	kolík
137	749870.77	1059858.77	346.69	svah
138	749868.08	1059860.17	346.54	cesta
139	749867.22	1059863.70	346.35	cesta
140	749866.33	1059870.00	345.79	terén
141	749846.31	1059867.21	345.46	terén
142	749845.75	1059862.23	345.98	cesta
143	749845.61	1059858.60	346.12	cesta
144	749845.42	1059856.74	346.31	křoví
145	749844.35	1059853.97	347.12	křoví
146	749845.78	1059851.75	347.18	křoví
147	749844.13	1059855.16	346.80	kolík
148	749822.01	1059851.95	346.66	křoví
149	749822.55	1059852.84	346.61	křoví
150	749821.55	1059855.28	345.78	křoví
151	749821.39	1059856.13	345.71	cesta
152	749821.11	1059858.92	345.52	cesta
153	749820.68	1059860.72	345.52	cesta
154	749820.04	1059865.89	344.94	terén
155	749800.86	1059864.51	344.53	terén
156	749800.84	1059859.48	345.07	cesta
157	749801.52	1059856.50	345.07	cesta
158	749801.94	1059855.16	345.17	cesta

159	749784.79	1059855.04	344.72	cesta
160	749784.11	1059858.26	344.69	cesta
161	749783.39	1059862.38	344.21	terén
162	749762.62	1059858.46	343.94	terén
163	749764.00	1059855.04	344.34	cesta
164	749764.19	1059854.42	344.16	cesta
165	749764.95	1059851.71	344.30	cesta
166	749719.07	1059844.90	342.96	terén
167	749719.77	1059841.17	343.31	cesta
168	749720.05	1059840.64	343.04	cesta
169	749720.85	1059838.19	343.18	cesta
170	749720.45	1059835.57	343.85	křoví
171	749722.78	1059834.73	343.91	křoví
172	749740.60	1059837.49	344.39	křoví
173	749757.21	1059841.36	344.73	křoví
174	749758.18	1059844.05	344.71	svah
175	749776.85	1059845.21	345.29	křoví
176	749795.74	1059848.76	345.81	křoví
177	749818.19	1059852.75	346.32	strom
178	749957.16	1059862.90	350.10	křoví
179	749866.74	1059852.70	347.67	křoví
180	749871.19	1059855.68	347.66	svah
181	749871.91	1059855.11	347.58	strom
182	749870.06	1059854.83	347.64	strom

183	749875.46	1059854.44	347.80	strom
184	749876.40	1059856.02	347.60	strom
185	749882.19	1059853.94	347.89	strom
186	749887.71	1059856.24	348.06	strom
187	749893.96	1059854.48	348.25	křoví
188	749911.19	1059854.77	348.76	křoví
189	749922.00	1059855.66	349.16	křoví
190	749924.74	1059857.61	349.21	křoví
191	749937.75	1059858.28	349.66	strom
192	749940.73	1059858.48	350.06	křoví
193	749946.12	1059857.99	350.28	křoví
194	749952.62	1059857.62	350.39	křoví
195	749956.70	1059855.75	350.32	křoví
196	749959.31	1059859.42	350.24	křoví
197	749950.96	1059864.51	348.92	cesta
198	749949.89	1059863.07	348.94	křoví
199	749955.92	1059864.34	349.27	cesta
200	749960.23	1059862.39	350.03	cesta
201	749962.87	1059860.34	350.34	cesta
202	749962.78	1059858.28	350.40	cesta
203	749957.10	1059852.40	350.44	cesta
204	749958.84	1059850.51	350.57	cesta
205	749953.30	1059847.73	350.54	cesta